



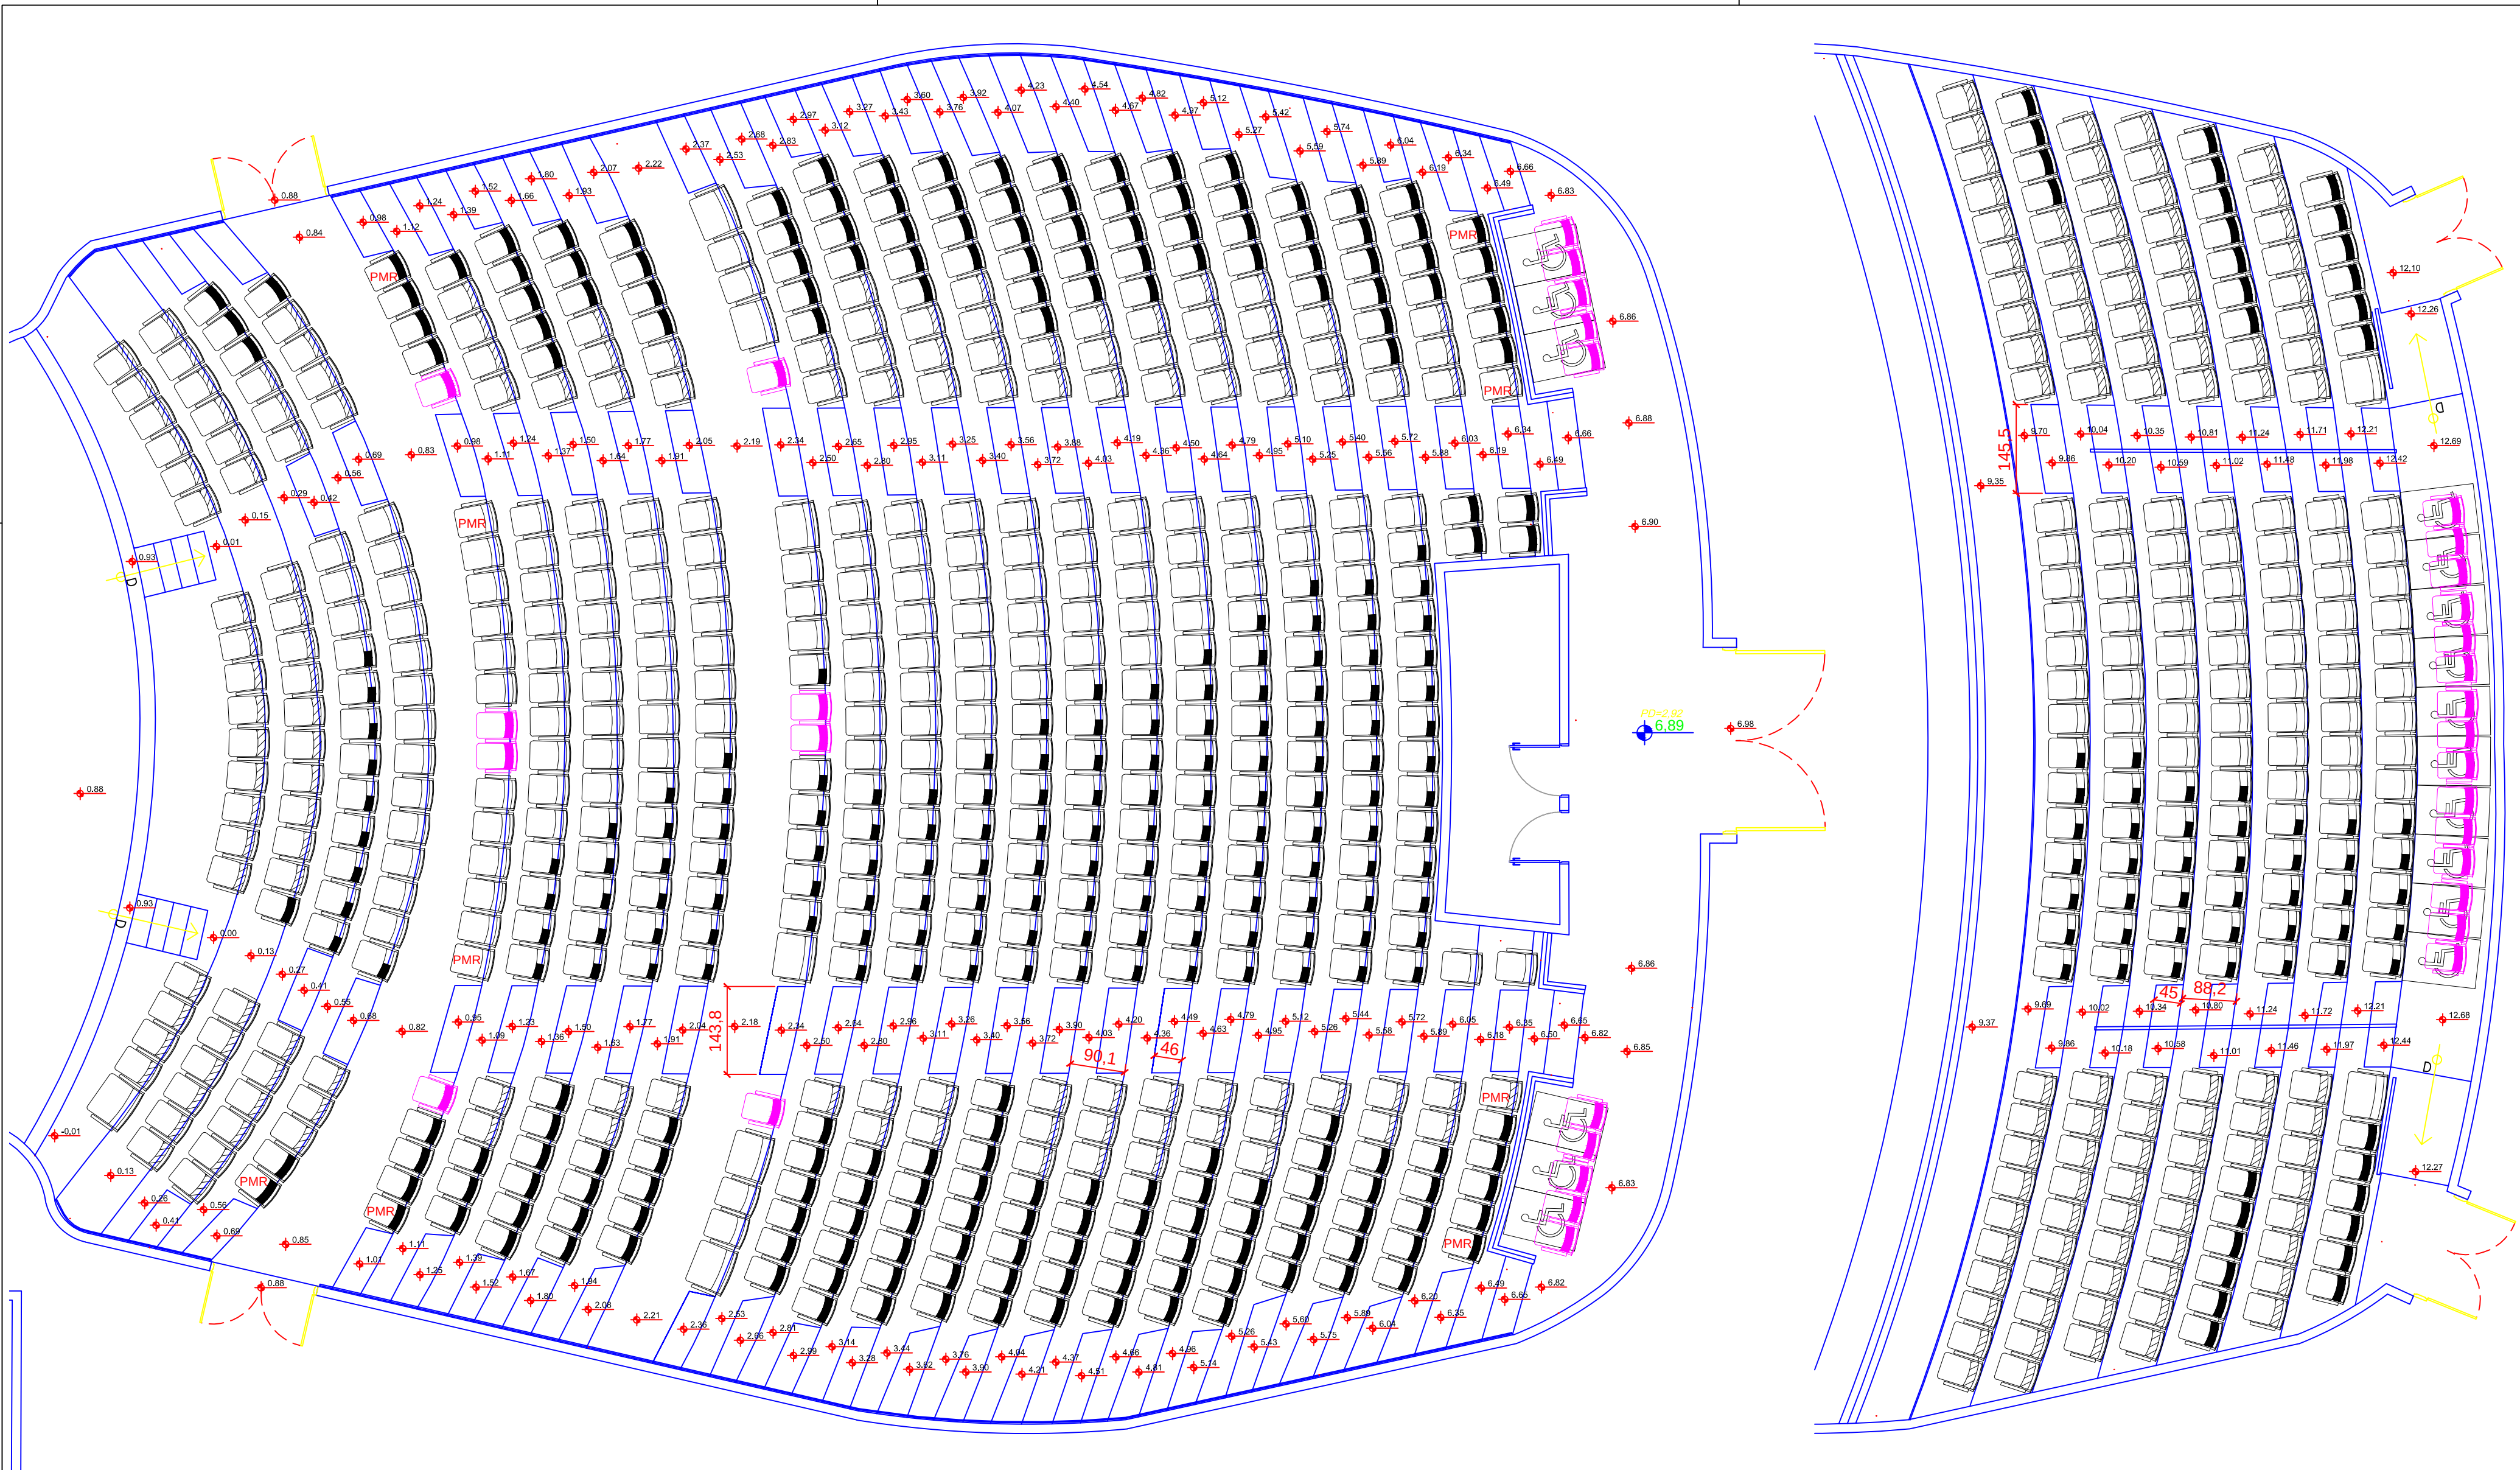

LEGENDA

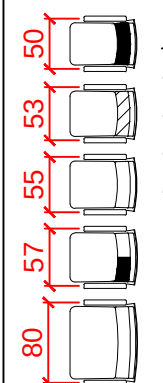

PLATEIA - 606 poltronas
179 poltronas de 50cm entre-eixos
132 poltronas de 53cm entre-eixos
120 poltronas de 55cm entre-eixos
141 poltronas de 57cm entre-eixos
5 poltronas de 50cm entre-eixos (PMR)
2 poltronas de 53cm entre-eixos (PMR)
2 poltronas de 55cm entre-eixos (PMR)
7 poltronas de 80cm entre-eixos (PO)
6 espaços para cadeirantes
18 poltronas de 50cm entre-eixos (REMOVÍVEIS)
Total de braços: 934+48

MEZANINO - 237 poltronas
29 poltronas de 50cm entre-eixos
93 poltronas de 53cm entre-eixos
57 poltronas de 55cm entre-eixos
41 poltronas de 57cm entre-eixos
2 poltronas de 80cm entre-eixos (PO)
10 espaços para cadeirantes
15 poltronas de 50cm entre-eixos (REMOVÍVEIS)

TOTAL - 843 poltronas
208 poltronas de 50cm entre-eixos
225 poltronas de 53cm entre-eixos
177 poltronas de 55cm entre-eixos
182 poltronas de 57cm entre-eixos
5 poltronas de 50cm entre-eixos (PMR)
2 poltronas de 53cm entre-eixos (PMR)
2 poltronas de 55cm entre-eixos (PMR)
9 poltronas de 80cm entre-eixos (PO)
16 espaços para cadeirantes
33 poltronas de 50cm entre-eixos (REMOVÍVEIS)

ATENÇÃO:

* Adequar o piso para regularizar os espaços de Cadeirantes, Pessoas com mobilidade reduzida, Pessoas obesas e Pessoas com deficiência visual acompanhadas de cão-guia (NBR 9050:2020).

IMPORTANTE:

* Submetemos este projeto para avaliação do cliente. Não nos responsabilizamos caso não haja conformidade do projeto em relação ao Código de obras local e caso não esteja em conformidade com a NBR 9050:2020.

PISO:

* Para perfeita instalação das poltronas, deve ser liso, livre de irregularidades; se concreto, deve ter resistência mínima à compressão de 210kgf/cm² (3.000 psi) e espessura mínima de 80mm; outros tipos de piso deve ser submetido a análise.

Cliente:

TEATRO SÉRGIO CARDOSO - SP

Obra:

PLATEIA E MEZANINO

Quantidade:

843

Modelo da Poltrona:

KAS 018 SLIM

Data:

05/06/26

Esc:

1:75

Projeto:

001/2026

Rev:

02

Representante:

CARELLI

Projetista:

EDERSON


Kastrup PRODUTOS



- 01) Levantamento via sistema de nuvem de pontos com
scaneamento 3D, a ser acessado em sistema próprio
- 02) As Built (Como Construído) e detalhamento de mobília em
software
- 03) Tolerância Adotada de 20 mm máxima
- 04) Divergência entre desenhado e processamento de
imagem em software, considerar o software para dupla
chegagem e validação
- 05) Endereço da nuvem de pontos e projeto 3D:
www.gsb360.com, usuário e senha em poder da Fiscalização e
Engenharia

LEGENDA DE FECHAMENTOS	
SIMBOLOGIA	ESPECIFICAÇÃO
	ESTRUTURA METÁLICA
	ESTRUTURA EM CONCRETO EXISTENTE
	ALVENARIA EXISTENTE
	Divisoria Dry Wall
	CTRL + Clique = Imagem 360

 CONTRATADA



CONTRATANTE:
Associação Paulista Dos Amigos Da Arte - APAA



TÍTULO:	
AS-BUILT - CADASTRAL	
DISCRIMINA:	
TOPOGRAFIA	
ART:	
2620261691459	
FASE DO PROJETO:	
PROJETO EXECUTIVO	
RESP. TÉCNICO:	
LEANDRO C. DA SILVA	


CÓDIGO DA OBRA: 250008	ESCALA: INDICADA	Nº DE FOLHA 01
NOME DO ARQUIVO DIGITAL: 001 As Built CADASTRAL TSC REV 00	DATA DA REVISÃO: 03/12/2025	

INFORMAÇÕES DA OBRA:
Projeto Executivo para Retrofit de Patamares e Troca de Poltronas


NOME DO PROPRIETÁRIO:
Associação Paulista dos Amigos da Arte - APPA
Rua Conselheiro Ramalho, 538 - Bela Vista, São Paulo - SP

00	EMIÇÃO INICIAL	12/06/2026
Nº REV	DESCRIÇÃO	DATA

DEGRAUS A DEMOLIR
ESC.: 1:100

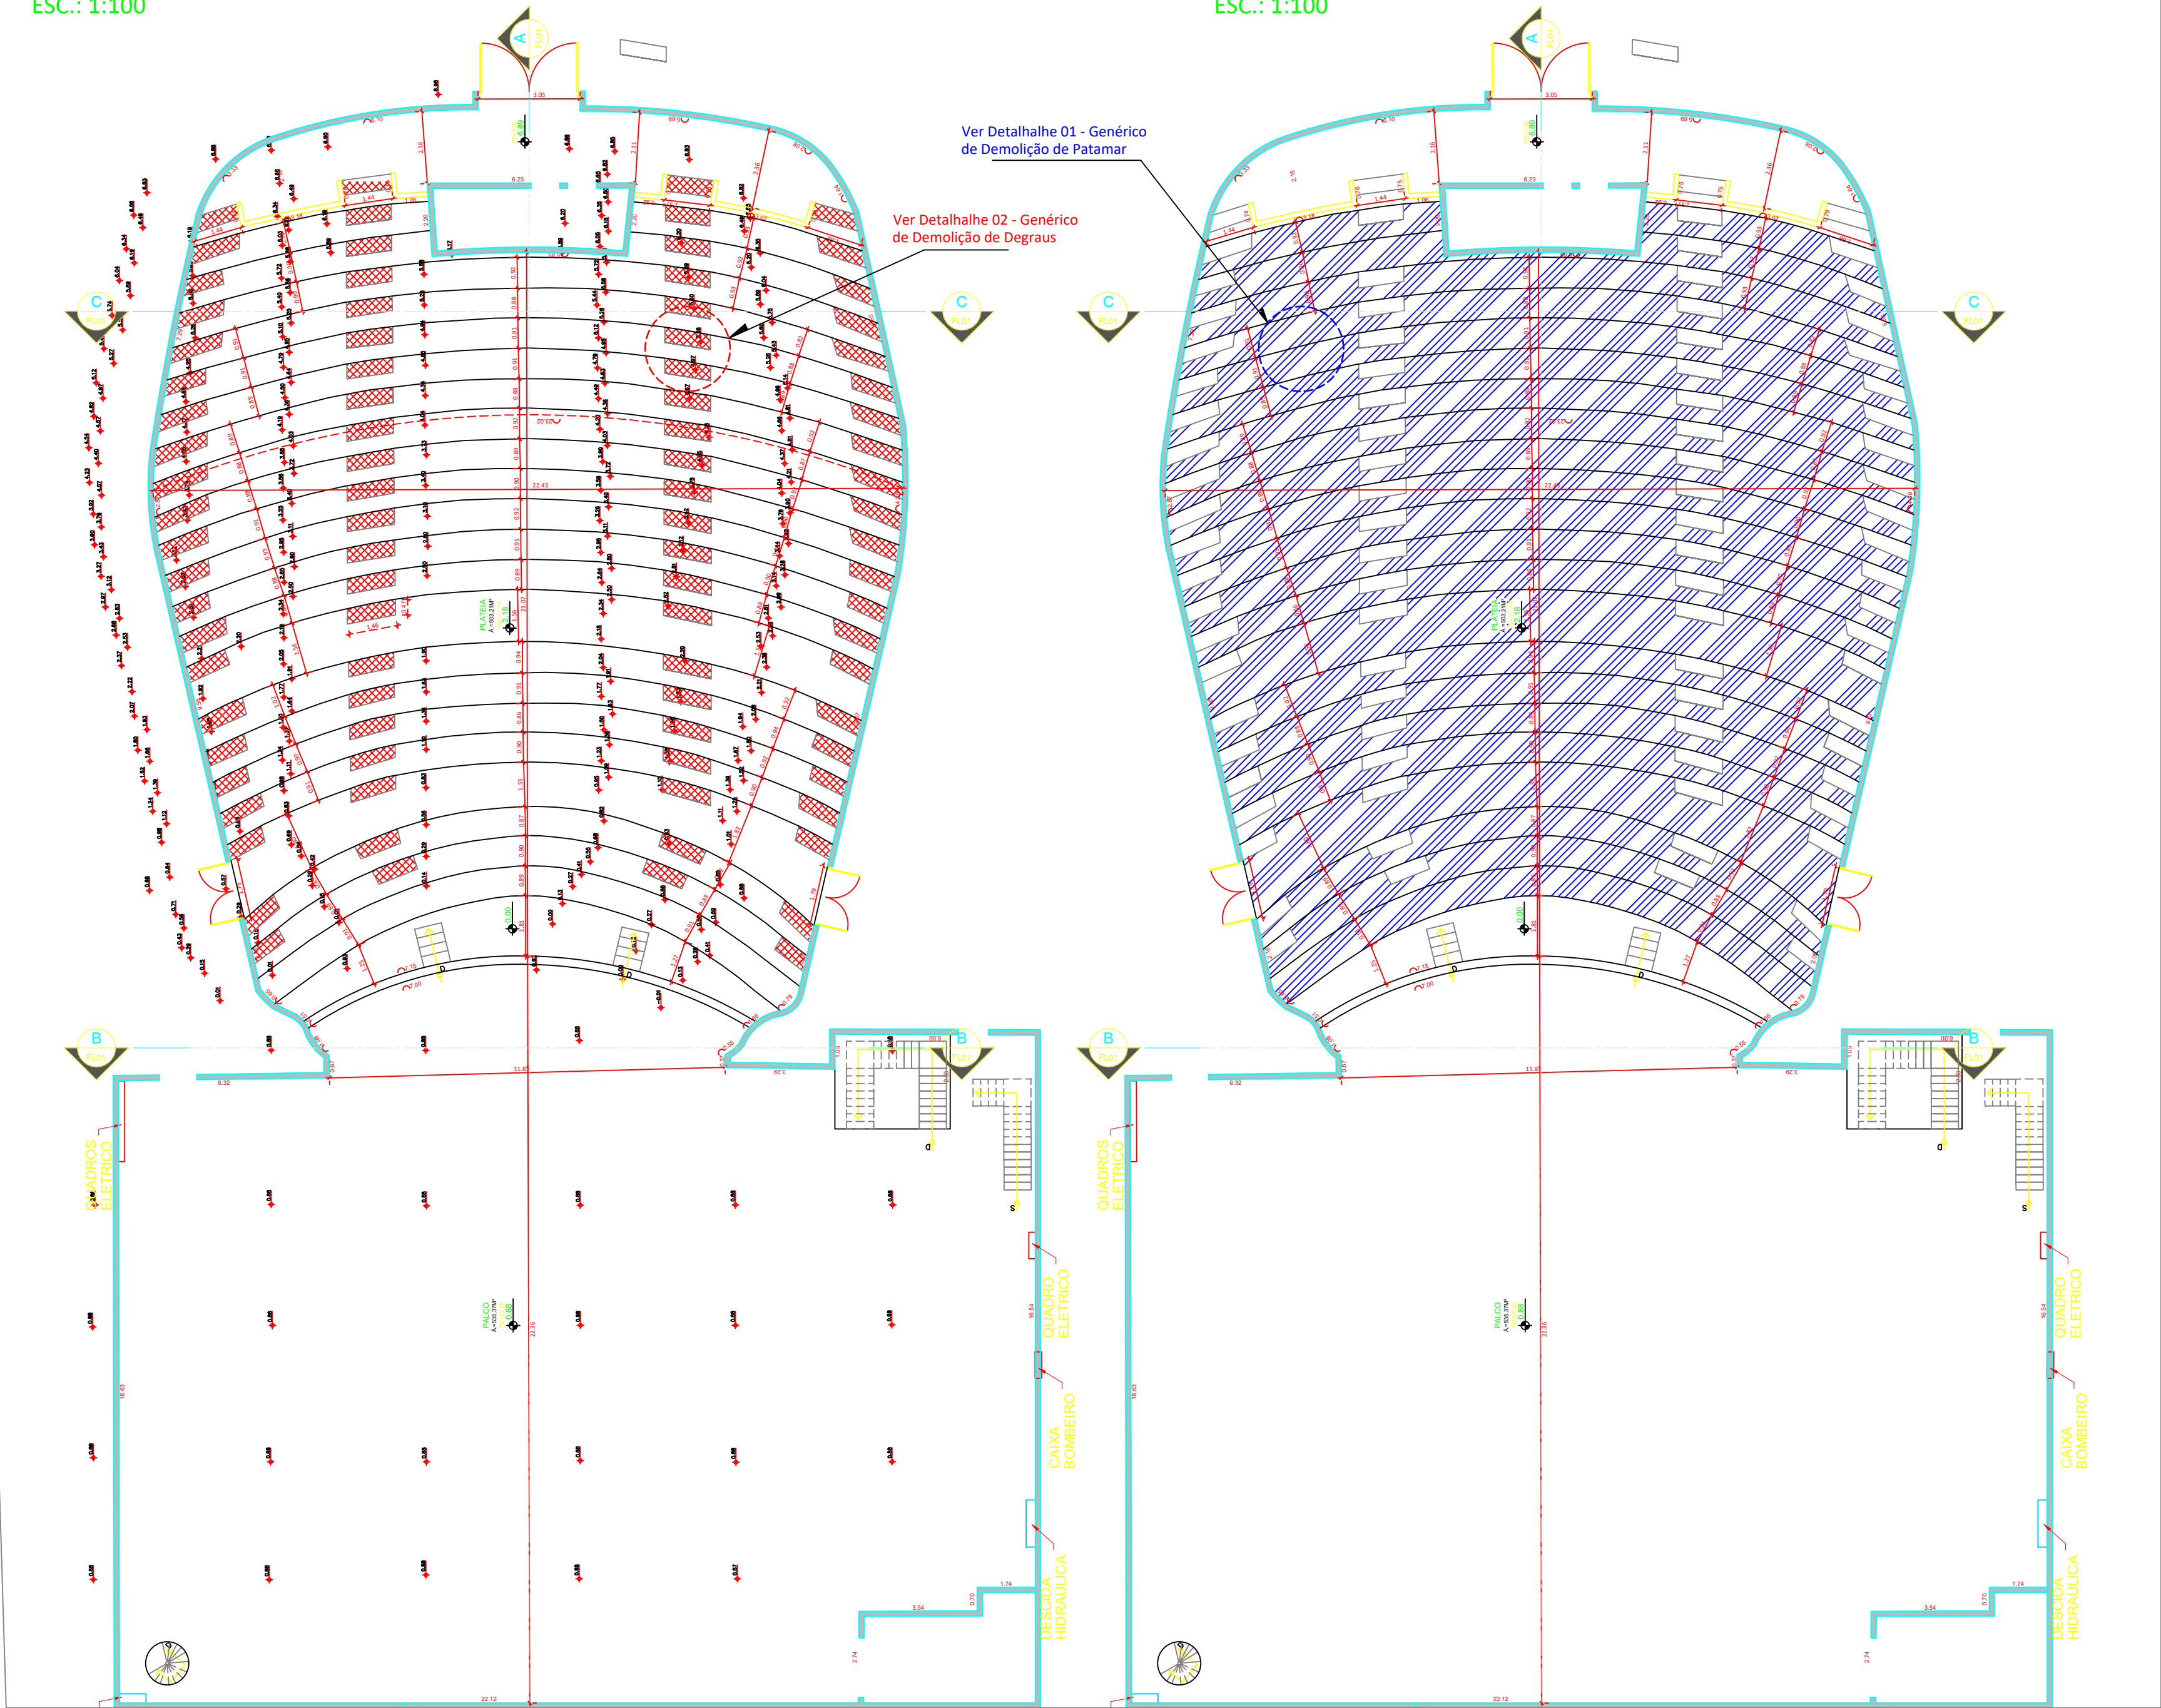


DETALHE 01
Demolição Patamares

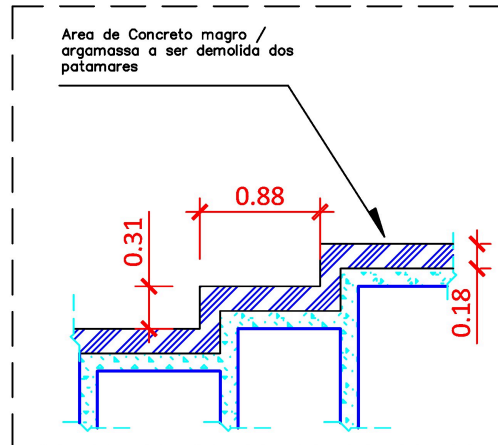


Demolição controlada, para não atingir a laje das cavernas.
Efetuar testes de percussão e batida "oca" para preservar material coeso.
Considerar substituição de todo material desagregado, solto e pobre de aderência.
Remoção até encontrar material Rígido e firme

DETALHE 02
Demolição Degraus

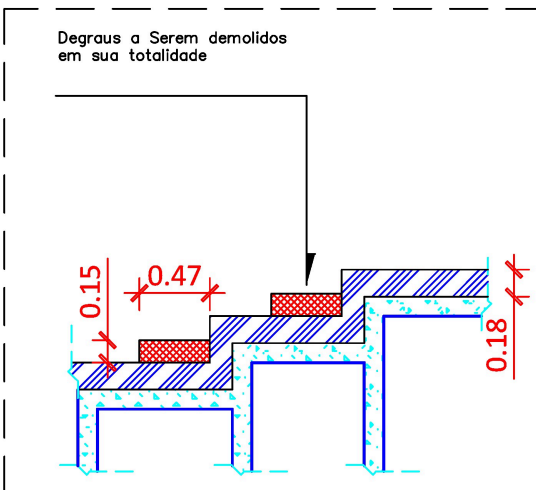


Demolição controlada, para não atingir a laje das cavernas.
Demolição total de todos os degraus
Remoção até encontrar material Rígido e firme

DETALHE 03
Demolição Rampa

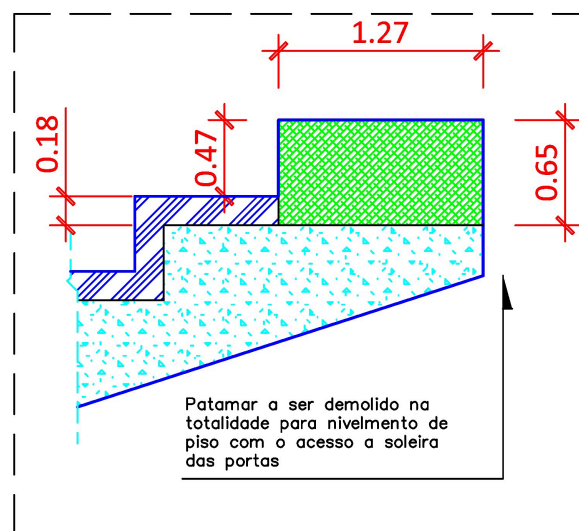


Demolição controlada, para não atingir a laje das cavernas.
Efetuar testes de percussão e batida "oca" para preservar material coeso.
Considerar substituição de todo material desagregado, solto e pobre de aderência.
Remoção até encontrar material Rígido e firme


ANDAR 00 - REMOÇÃO DE GRANITO
ESC.: 1:100

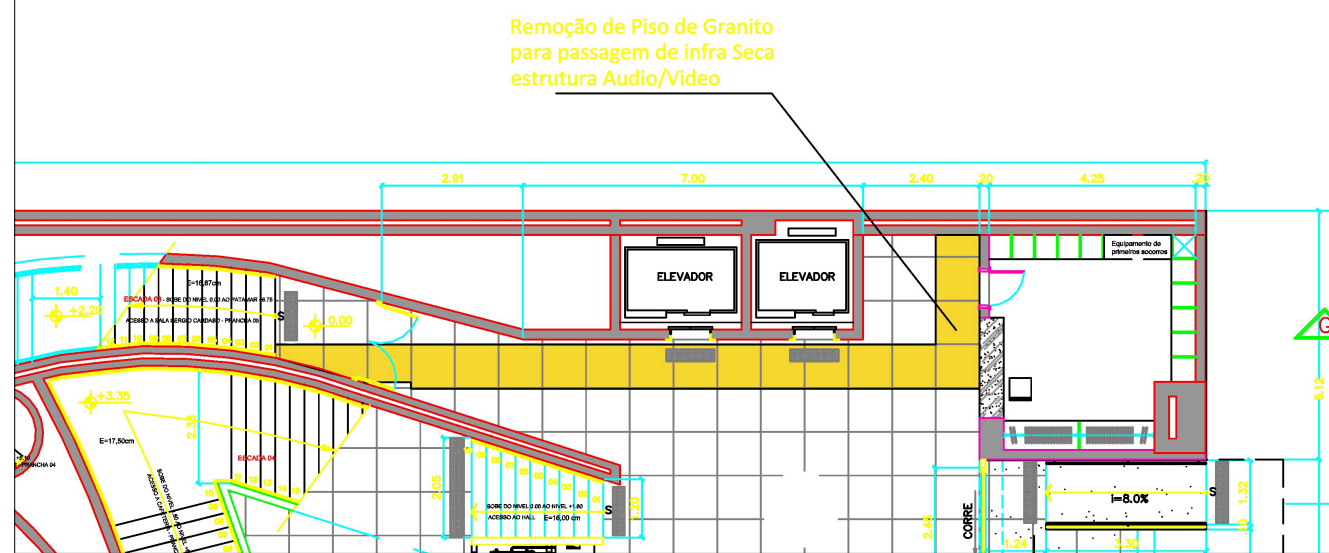

DETALHE 04
Remoção de Granito

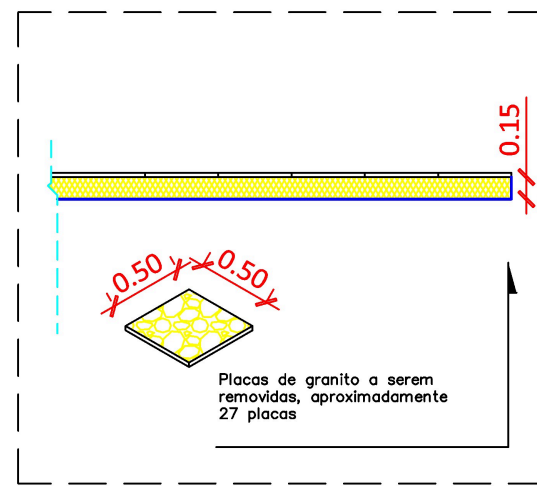

Demolição controlada, para não atingir pisos junta posto
Retirar material para submeter amostra a fiscalização
Considerar Retirada de Regularização e contra piso
Abrir Vala para acomodar Corrugados de passagem Audio Video
Abertura Mínima 500 mm Largura x 150 mm Altura

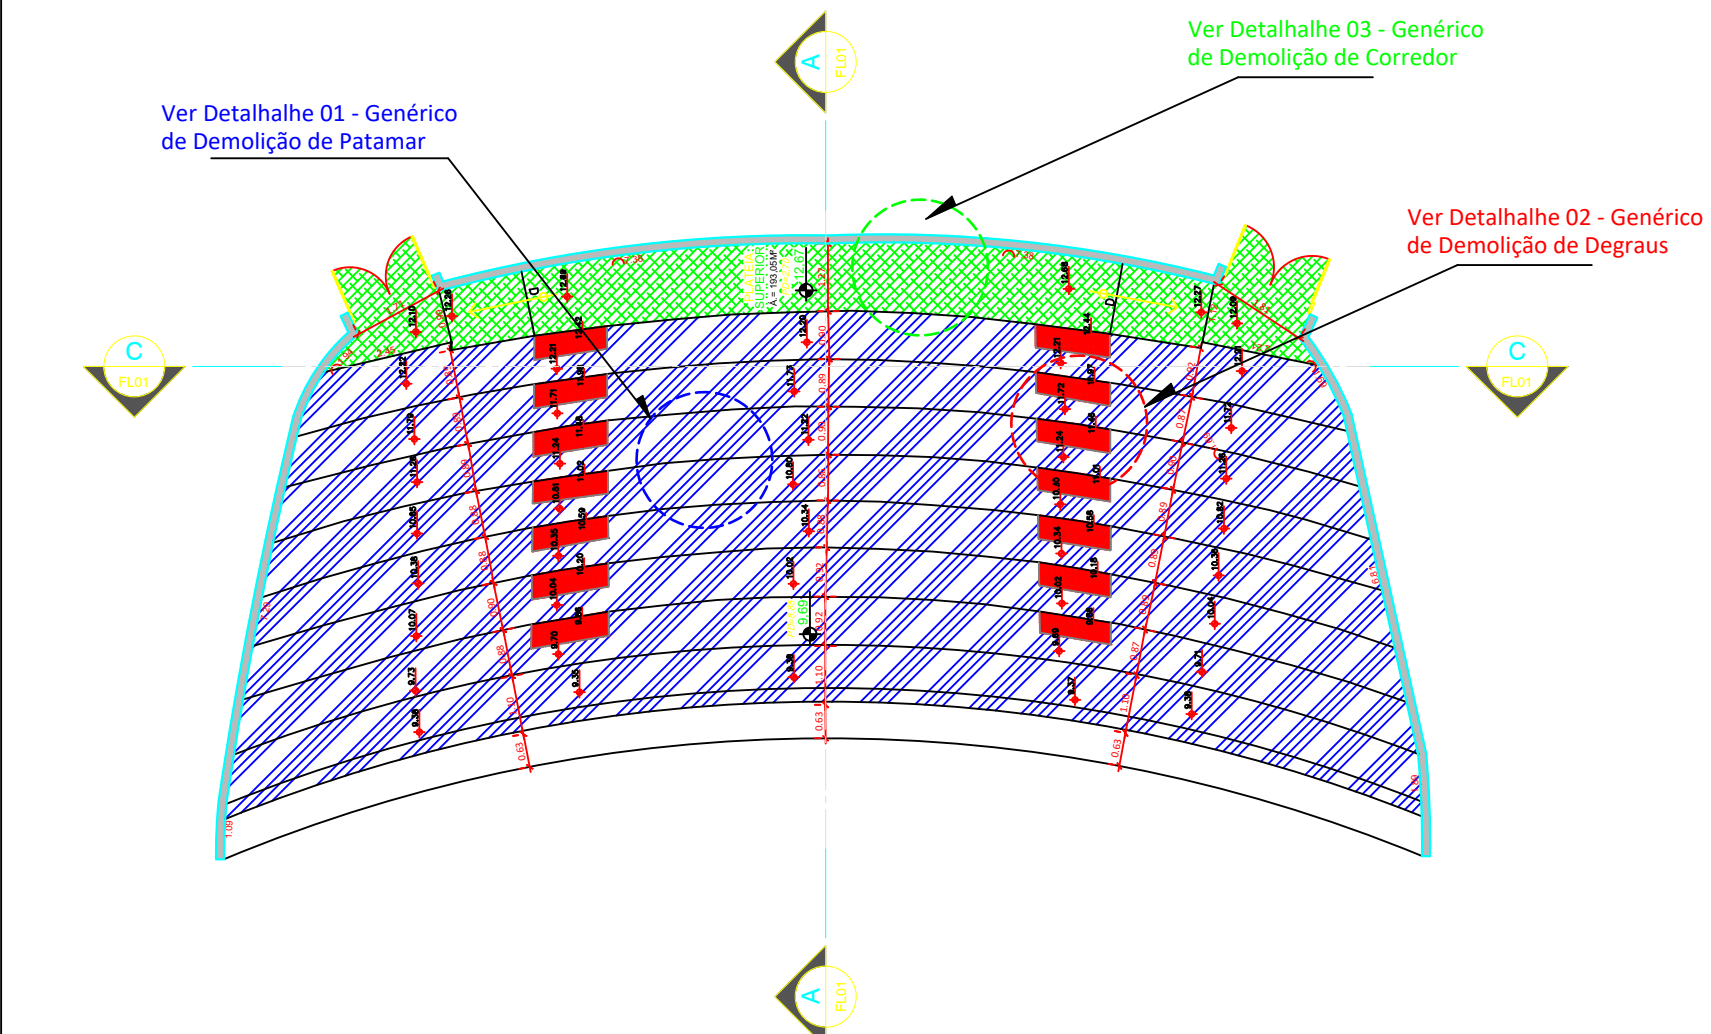

PLATEIA SUPERIOR - A DEMOLIR
ESC.: 1:100

VISTA	LEGENDA DE DEMOLIÇÃO
	DESCRIÇÃO
	DEMOLIÇÃO DE PATAMARES
	DEMOLIÇÃO DE DEGRAUS
	CONCRETO
	DEMOLIÇÃO DE RAMPA DE ACESSO A PLATEIA MEZANINO
	PISO DE GRANITO A SER REMOVIDO

CONTRATADA

MAHAUS

CONSTRUÇÕES E INCORPORAÇÕES

CONTRATANTE:

Associação Paulista Dos Amigos Da Arte - APAA

apaa

ASSOCIAÇÃO PAULISTA DOS AMIGOS DA ARTE

TÍTULO:

DEMOLIÇÃO - CADASTRAL

DISCIPLINA:

TOPOGRAFIA

ART:

2620261691459

FASE DO PROJETO:

PROJETO EXECUTIVO

RESP. TÉCNICO:

Gustavo Naveiro Caldeira De Andrade
CREA: 506.140.984-6-SP

CÓDIGO DA OBRA:
250008

ESCALA:
INDICADA

NOME DO ARQUIVO DIGITAL:
002_Demolição_TSC_REV_00

DATA DA REVISÃO:
03/12/2025

Nº DE FOLHA

01

INFORMAÇÕES DA OBRA:

Projeto Executivo para Retrofit de Patamares e Troca de Poltronas

NOME DO PROPRIETÁRIO:

Associação Paulista dos Amigos da Arte - APAA
Rua Conselheiro Ramalho, 538 - Bela Vista, São Paulo - SP

00	EMIÇÃO INICIAL	12/06/2026
Nº REV	DESCRIÇÃO	DATA

